


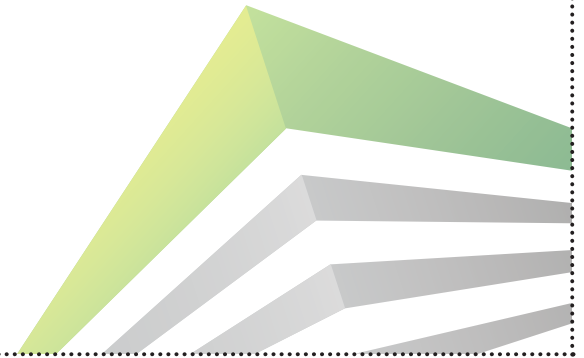

JOHANN-ROITHNER-STRASSE

4050 Traun





Mieterfläche
1.893,32 m²

BESTANDSPLAN

IMG-BUSINESS-CENTER OBJEKT A



Information und Vermietung
IMG Immo Kauf GmbH
Büro: Johann-Roithner-Strasse 131
4050 Traun
Tel: +43(0)664 / 88 33 5550
Mail: office@img-center.com
www.img-center.com

Planverfasser
arino consulting gmbh
Johann Roithner-Strasse 131
4050 Traun, Austria
Tel: +43(0)7229/6120-D
Mail: office@arino.at
www.arino.at

Index

| Planinhalt | Maßstab |
|-------------------------------------------------------|---------|
| GRUNDRISS EBENE 20 | 1:100 |
| Projekt C07110 Plan 06.01.07 | |
| Gezeichnet mb Datum 26.05.2020 Stand 26.05.2020 Index | |

Diese Zeichnung ist unser Eigentum. Ohne schriftliche Ermächtigung darf sie nicht vervielfältigt, auch nicht Dritten mitgeteilt oder zugänglich gemacht werden. Die unbefugte Verwendung durch Empfänger oder Dritte wird zivil- u. strafrechtlich verfolgt. © arino consulting gmbh.